




# 完成図

管種	設計	実測	差引	図中色	凡例	記号
配水管HIVP φ200	231.1	132.22	+112	青	消火栓	⊕
HIVPφ150	7.9	13.59	+5.69	緑	仕切弁	⊗

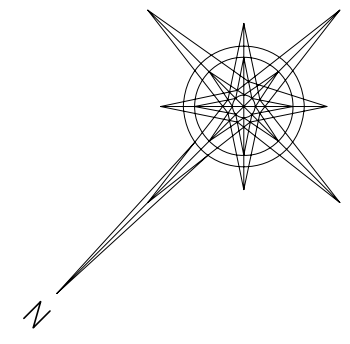


## 配管図 S=NONE

人孔No.34-1付近配管図

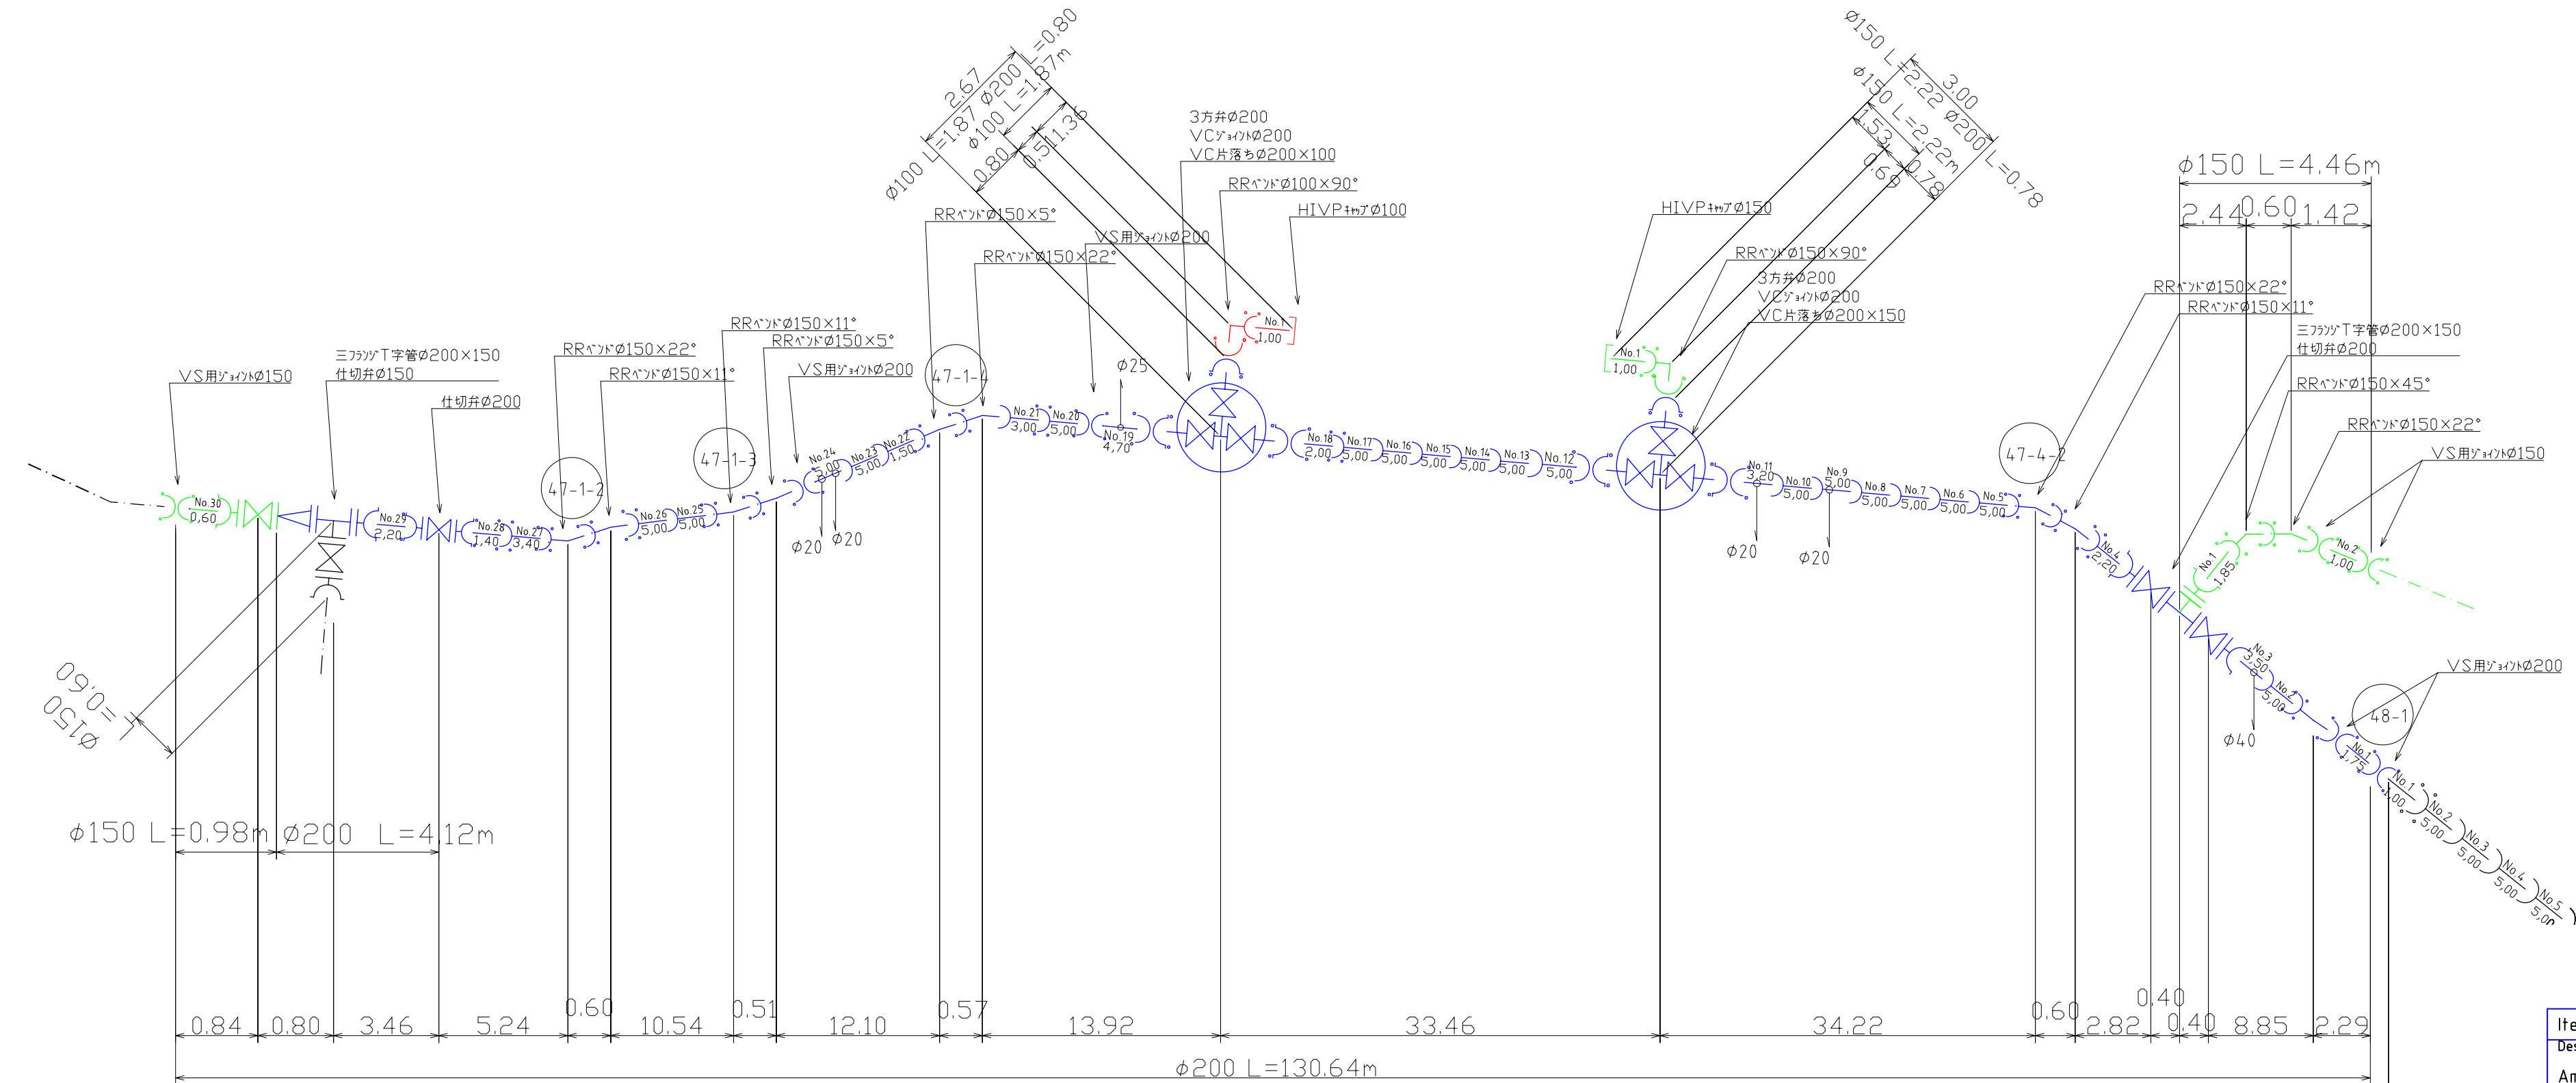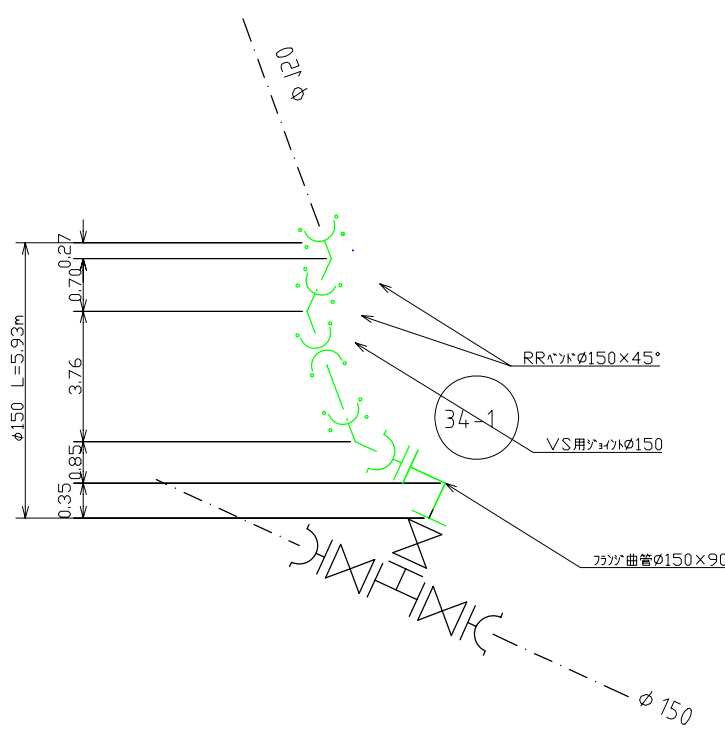

標準断面図 S=1:2

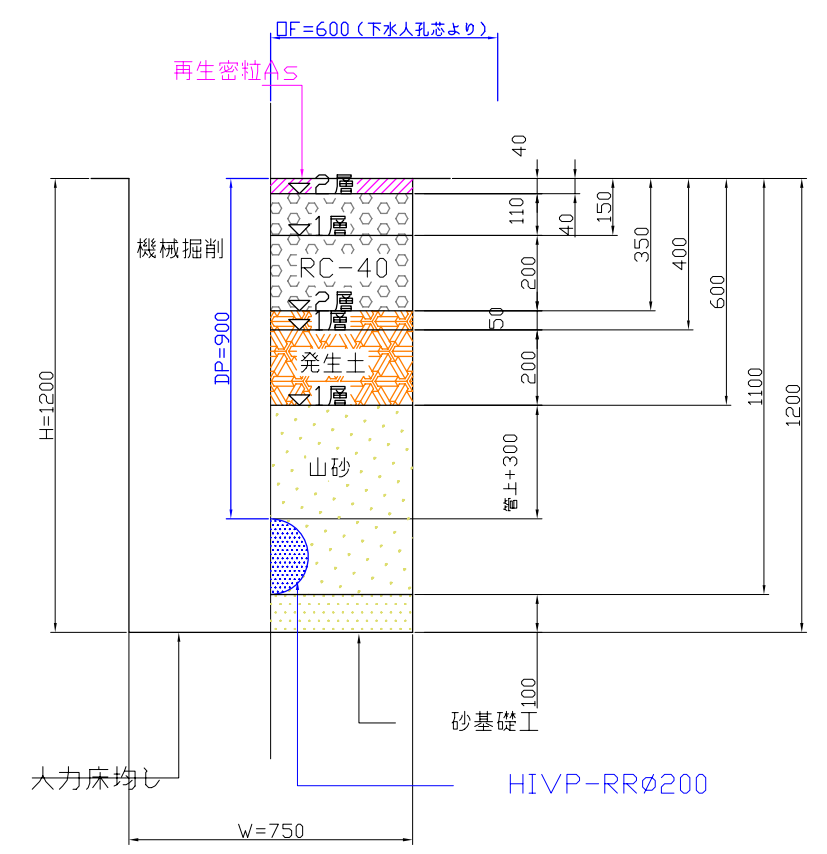

Itemref	Quantity	Title/Name, designation, material, dimension etc	Article No./Reference
Designed by Amemiya keiji	Checked by amemiya@jishu-stock corporation	Approved by - date 2004-8-20	File name 出来型管理図
Date 2005-1-26		Scale 図示	
雨宮設備株式会社			完成図。配管図
DRAWING_NUMBER 16-118		Edition	Sheet 1/1