


完成図 S=1:500

管種	設計	実測	差引	図中色
施工延長	123.400	124.170	+0.077	
HIVP 200	4.1	4.26	+0.16	赤
HIVP 150	30.6	30.72	+0.12	緑
HIVP 100	92.8	93.45	+0.65	青

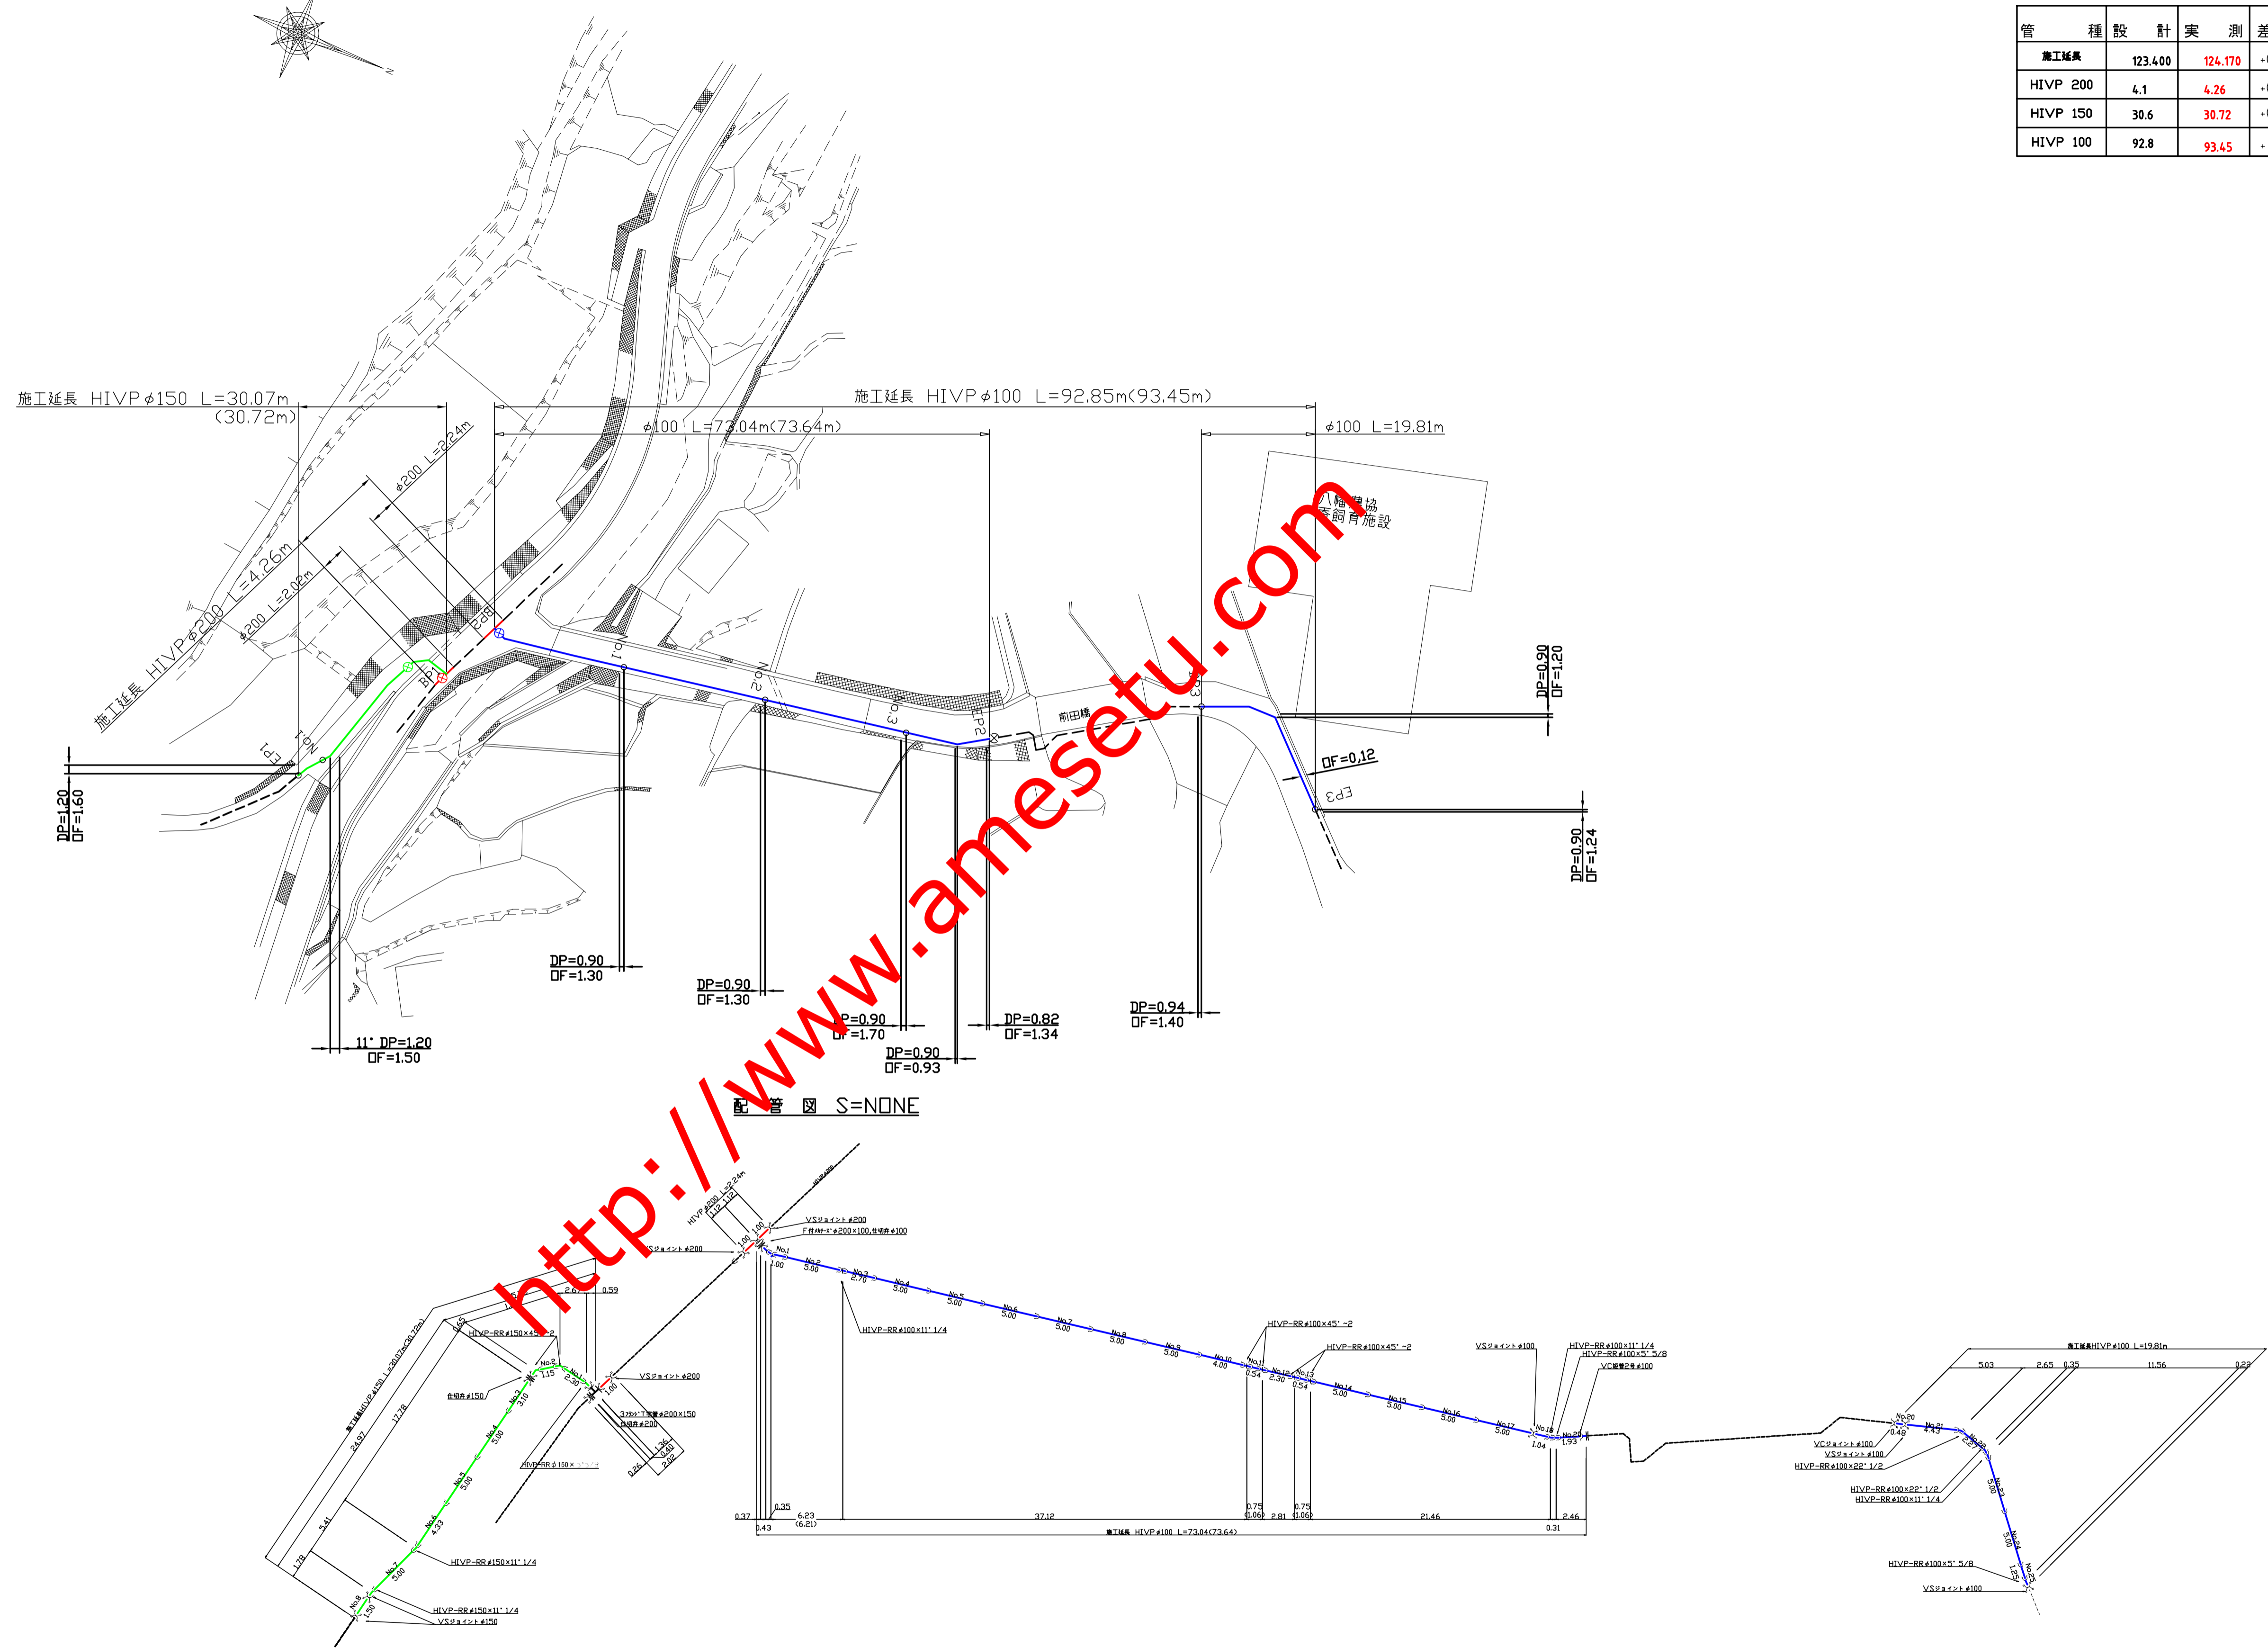

項目	数量	タイトル/名前、称号、マテリアル、寸法、その他	物件番号/参照
作成者	雨宮 健司	確認者 雨宮 博	承認者 - 日付 2008/01/26
ファイル名	完成図	日付	2007/2/12
尺度	表示	TITLE	
改訂	3	DRAWING_NUMBER	シート 0001

雨宮設備株式会社